
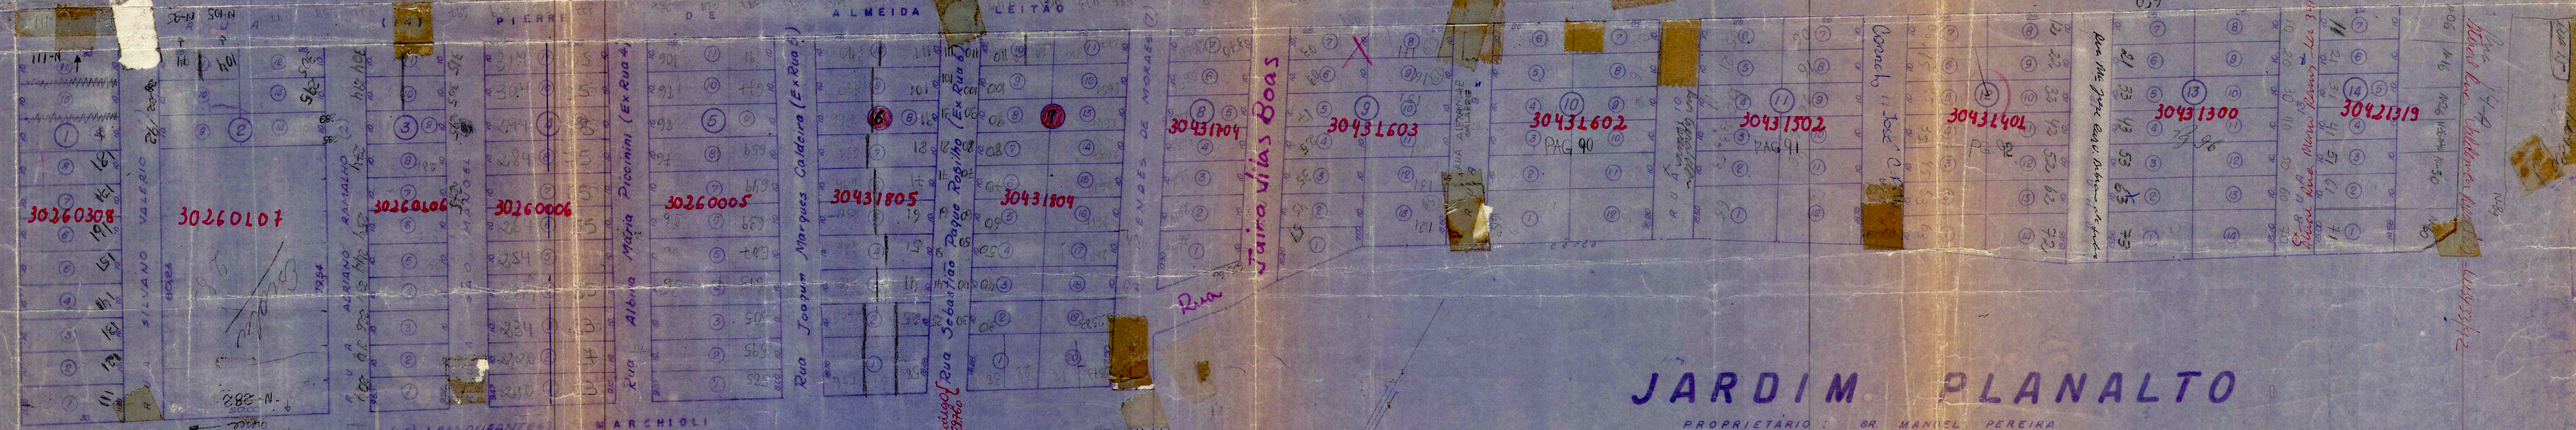


CORTE TRANSVERSAL DAS RUAS ESCALA 1:100

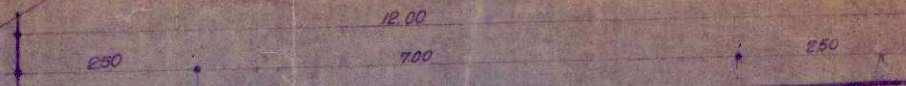

# JARDIM PLANALTO

PROPRIETARIO : SR. MANUEL PEREIRA  
PRES. FRUDENTE - S. PAULO  
ESCALA 1:1.000

|   |  |                   |
|---|--|-------------------|
| D. O. V.<br>Prefeitura Municipal de Presidente Prudente |  | Desenho No<br>267 |
| Projeto:<br>J. PLANALTO                                 |  | Escala 1:1.000    |
| ENGENHEIRO<br><i>[Signature]</i>                        |  | Data 13-1-65      |

*[Handwritten signature]*

*[Handwritten notes and signatures in red ink, including 'Rua Manoel de Moraes' and 'Rua Sebastiao Paque Rogilho'.]*

*Rua Jairo Vias Boas*

*Rua Alameda Moraes*

*Rua Alameda Salgado*

*Rua Jose C. Filho*

(15) (BANDEIRANTES)

*[Small handwritten note]*